


(二) 建筑竣工图

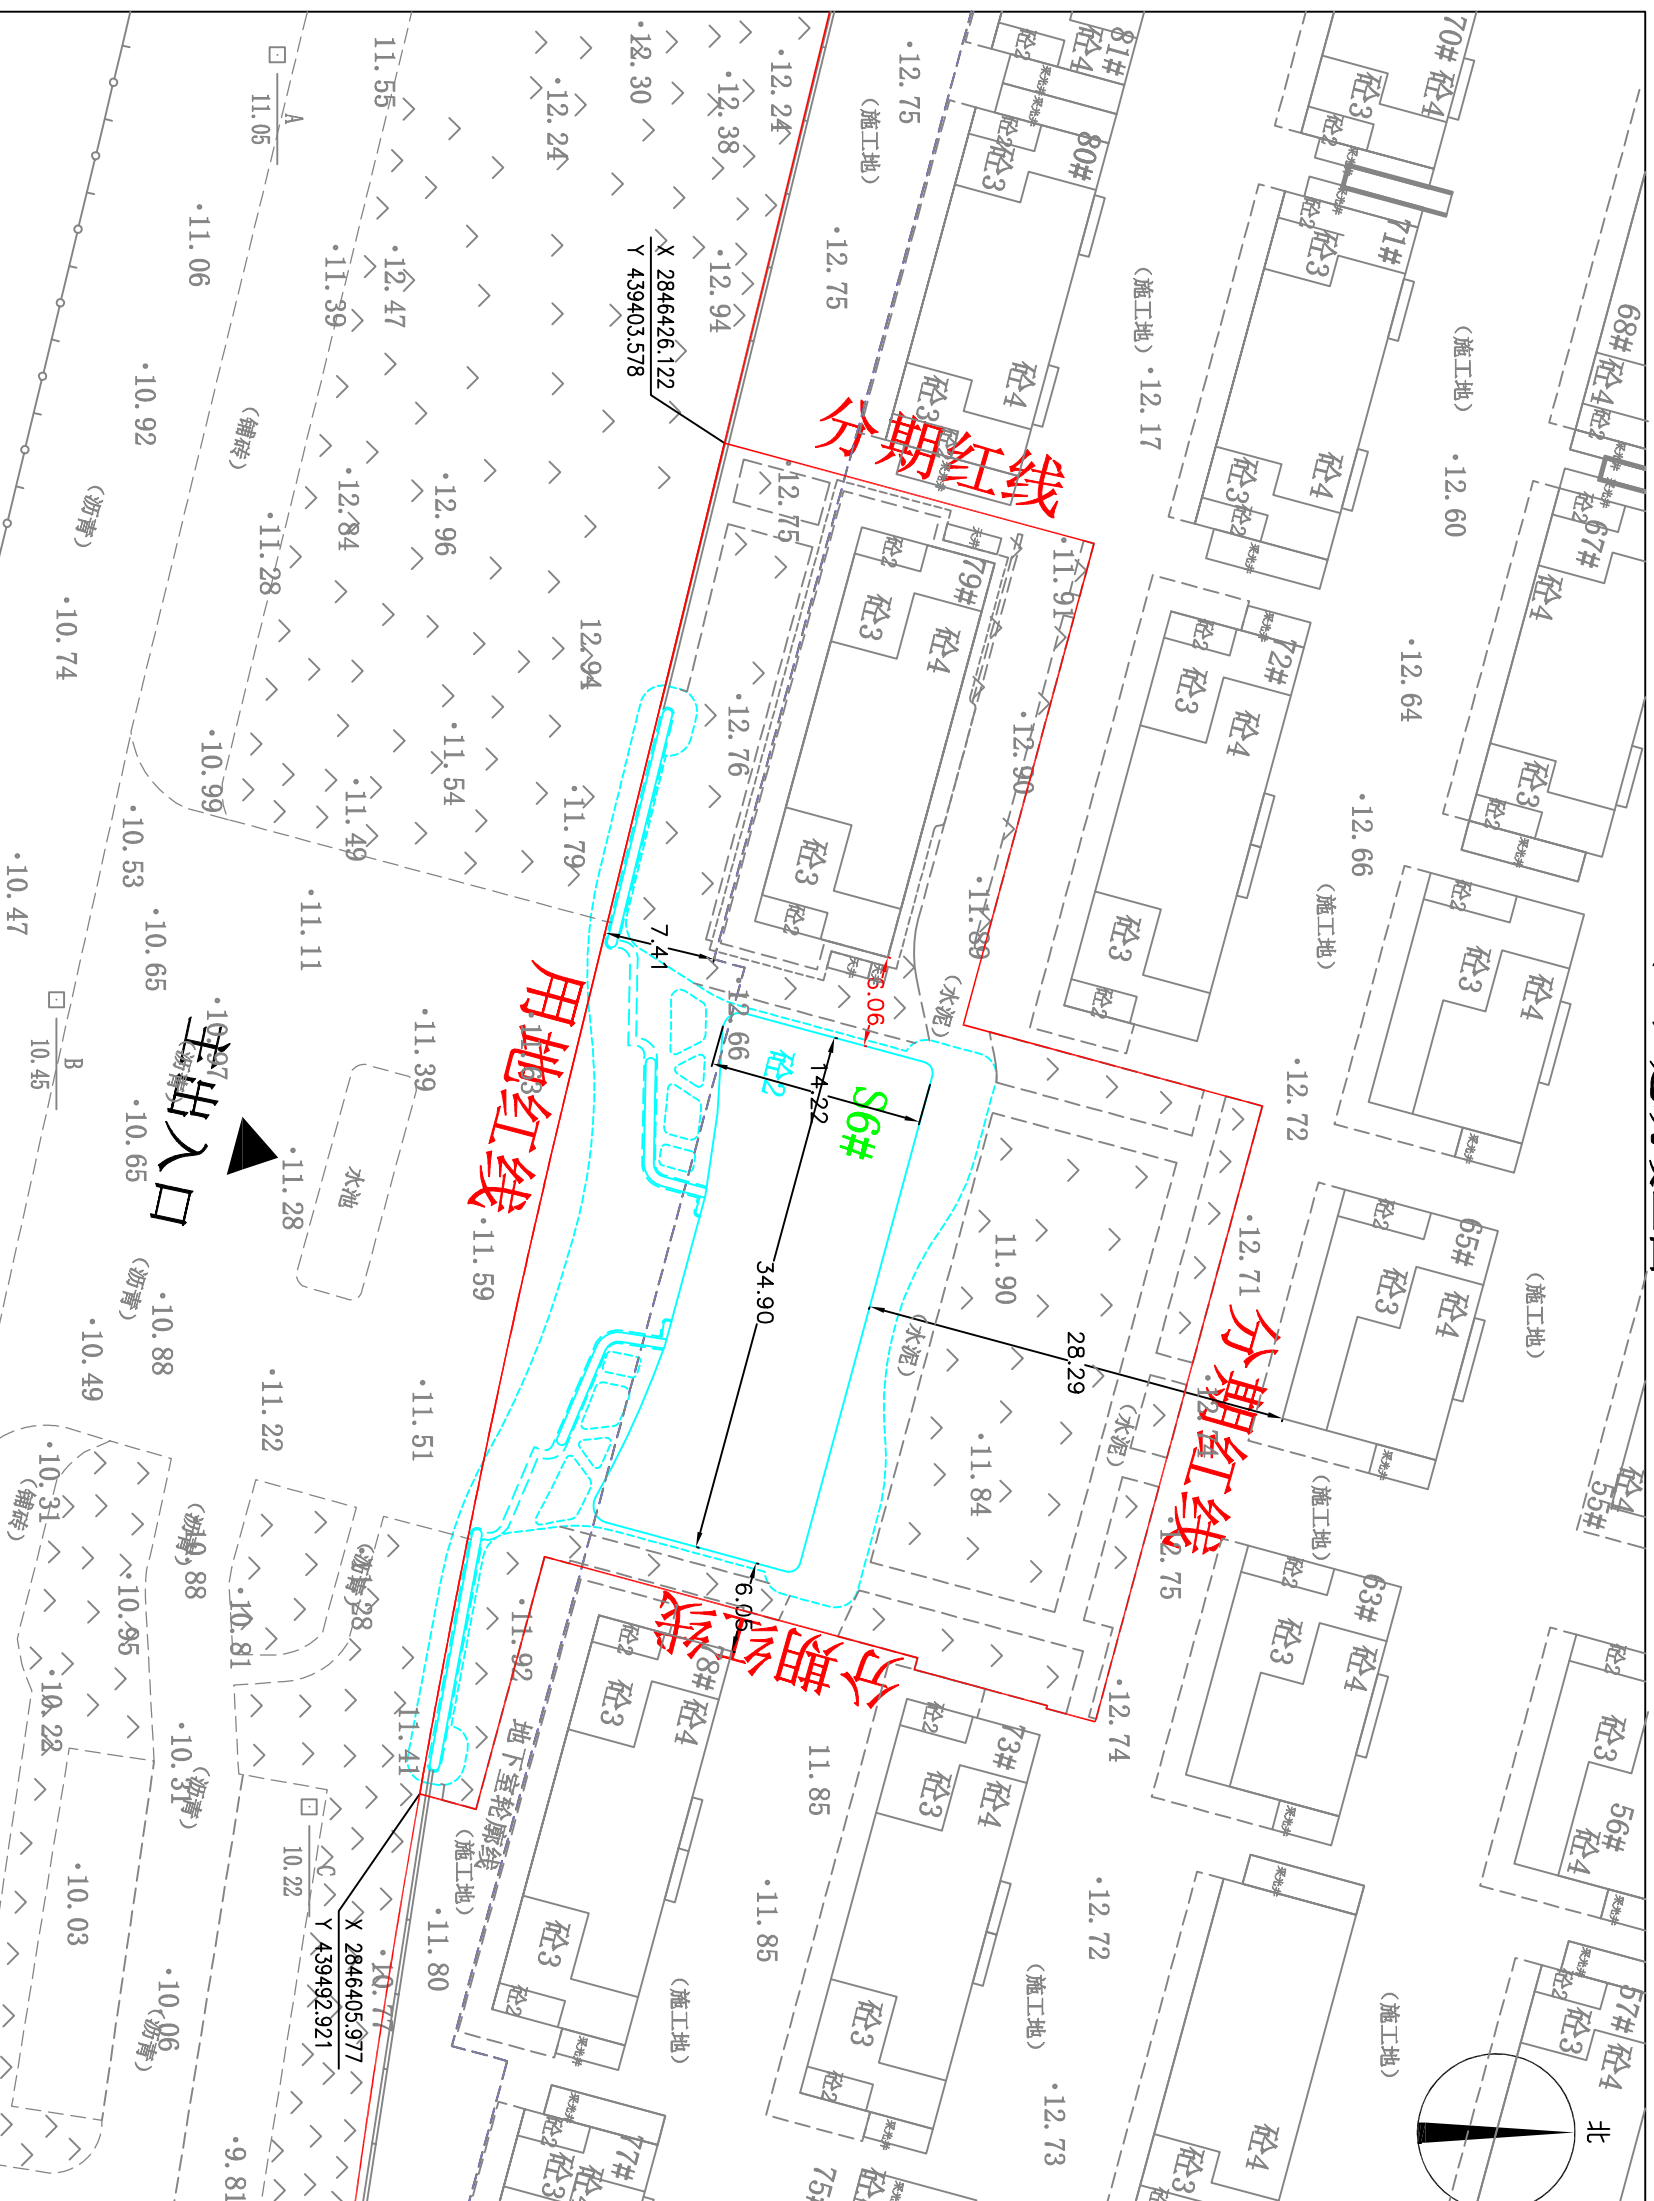

1:500

项目说明:

- 1、建设单位: 福建荣诚友嘉房地产有限公司。
- 2、建设地点: 龙山街道。
- 3、用地面积: 2734.51。
- 4、建筑功能: 商业, 住宅。
- 5、此次申报竣工建筑: 昌荣商业广场一期S6#楼。

测量说明:

- 1、2024年08月数字化制图。
- 2、2000国家大地坐标系。
- 3、1985国家高程基准。
- 4、2009年福州基础地理信息数据图式。
- 5、本次竣工测量依据:
- 6、1、福清市城乡规划局制发的红线图。
- 7、2、福清市城乡规划局2024年06月审批的《福建荣诚友嘉房地产有限公司昌荣商业广场项目总平面图》。

规划竣工专用章:

签字栏:

测量员

质检

出图日期 2024年10月28日

福清市融绘测绘有限公司